
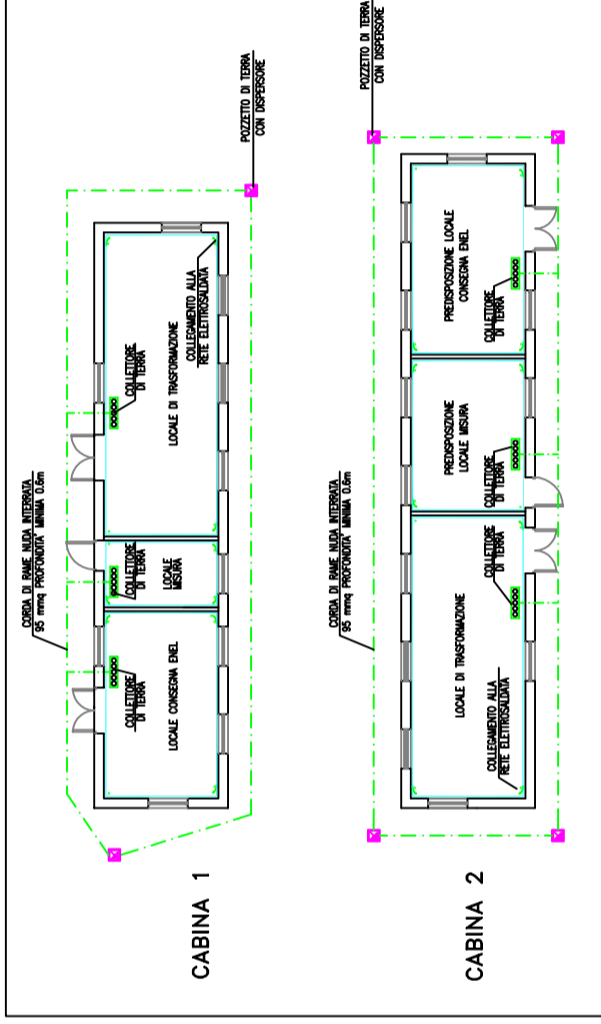


PLANIMETRIA DI RIFERIMENTO
(FUORI SCALA)

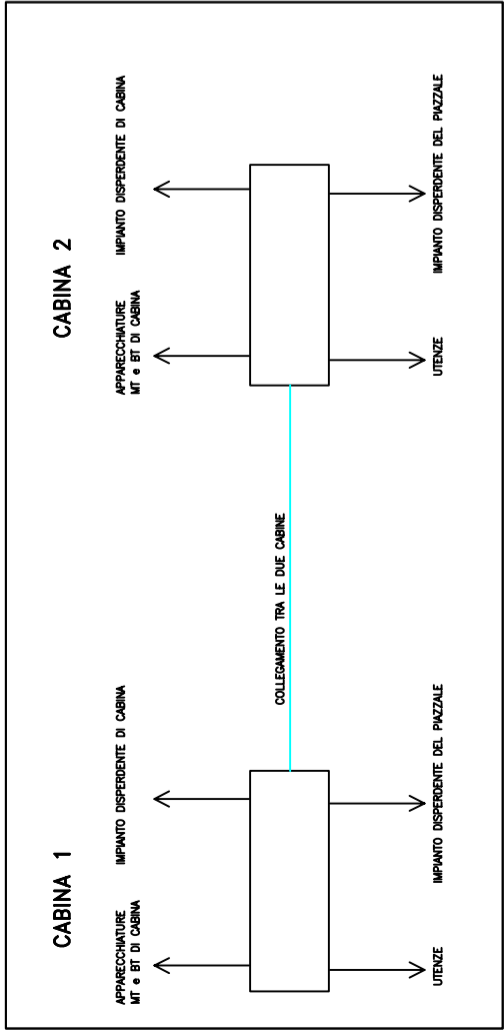

E					
D					
C					
B					
A	15/05/07	AS BUILT - NCE IMPIANTI	PESCHERA	MARZANI	CATTANEO
Rev.	15/12/04	REVISIONE	PUPO	MARZANI	DONDI
				Disegnato da	Controllato da
					Approvato da
			SIEMENS		
MERCATO AGRO-ALIMENTARE ALL'INGROSSO PER PRODOTTI ORTOFRUTTICOLI - GENOVA -					
OGGETTO : Cabine elettriche Impianto di terra, luce, F.M. e percorso canalizzazioni					
Scala 1:100				Foglio Nr. 1	Nr. Fogli 1